



Ariège
D.D.A

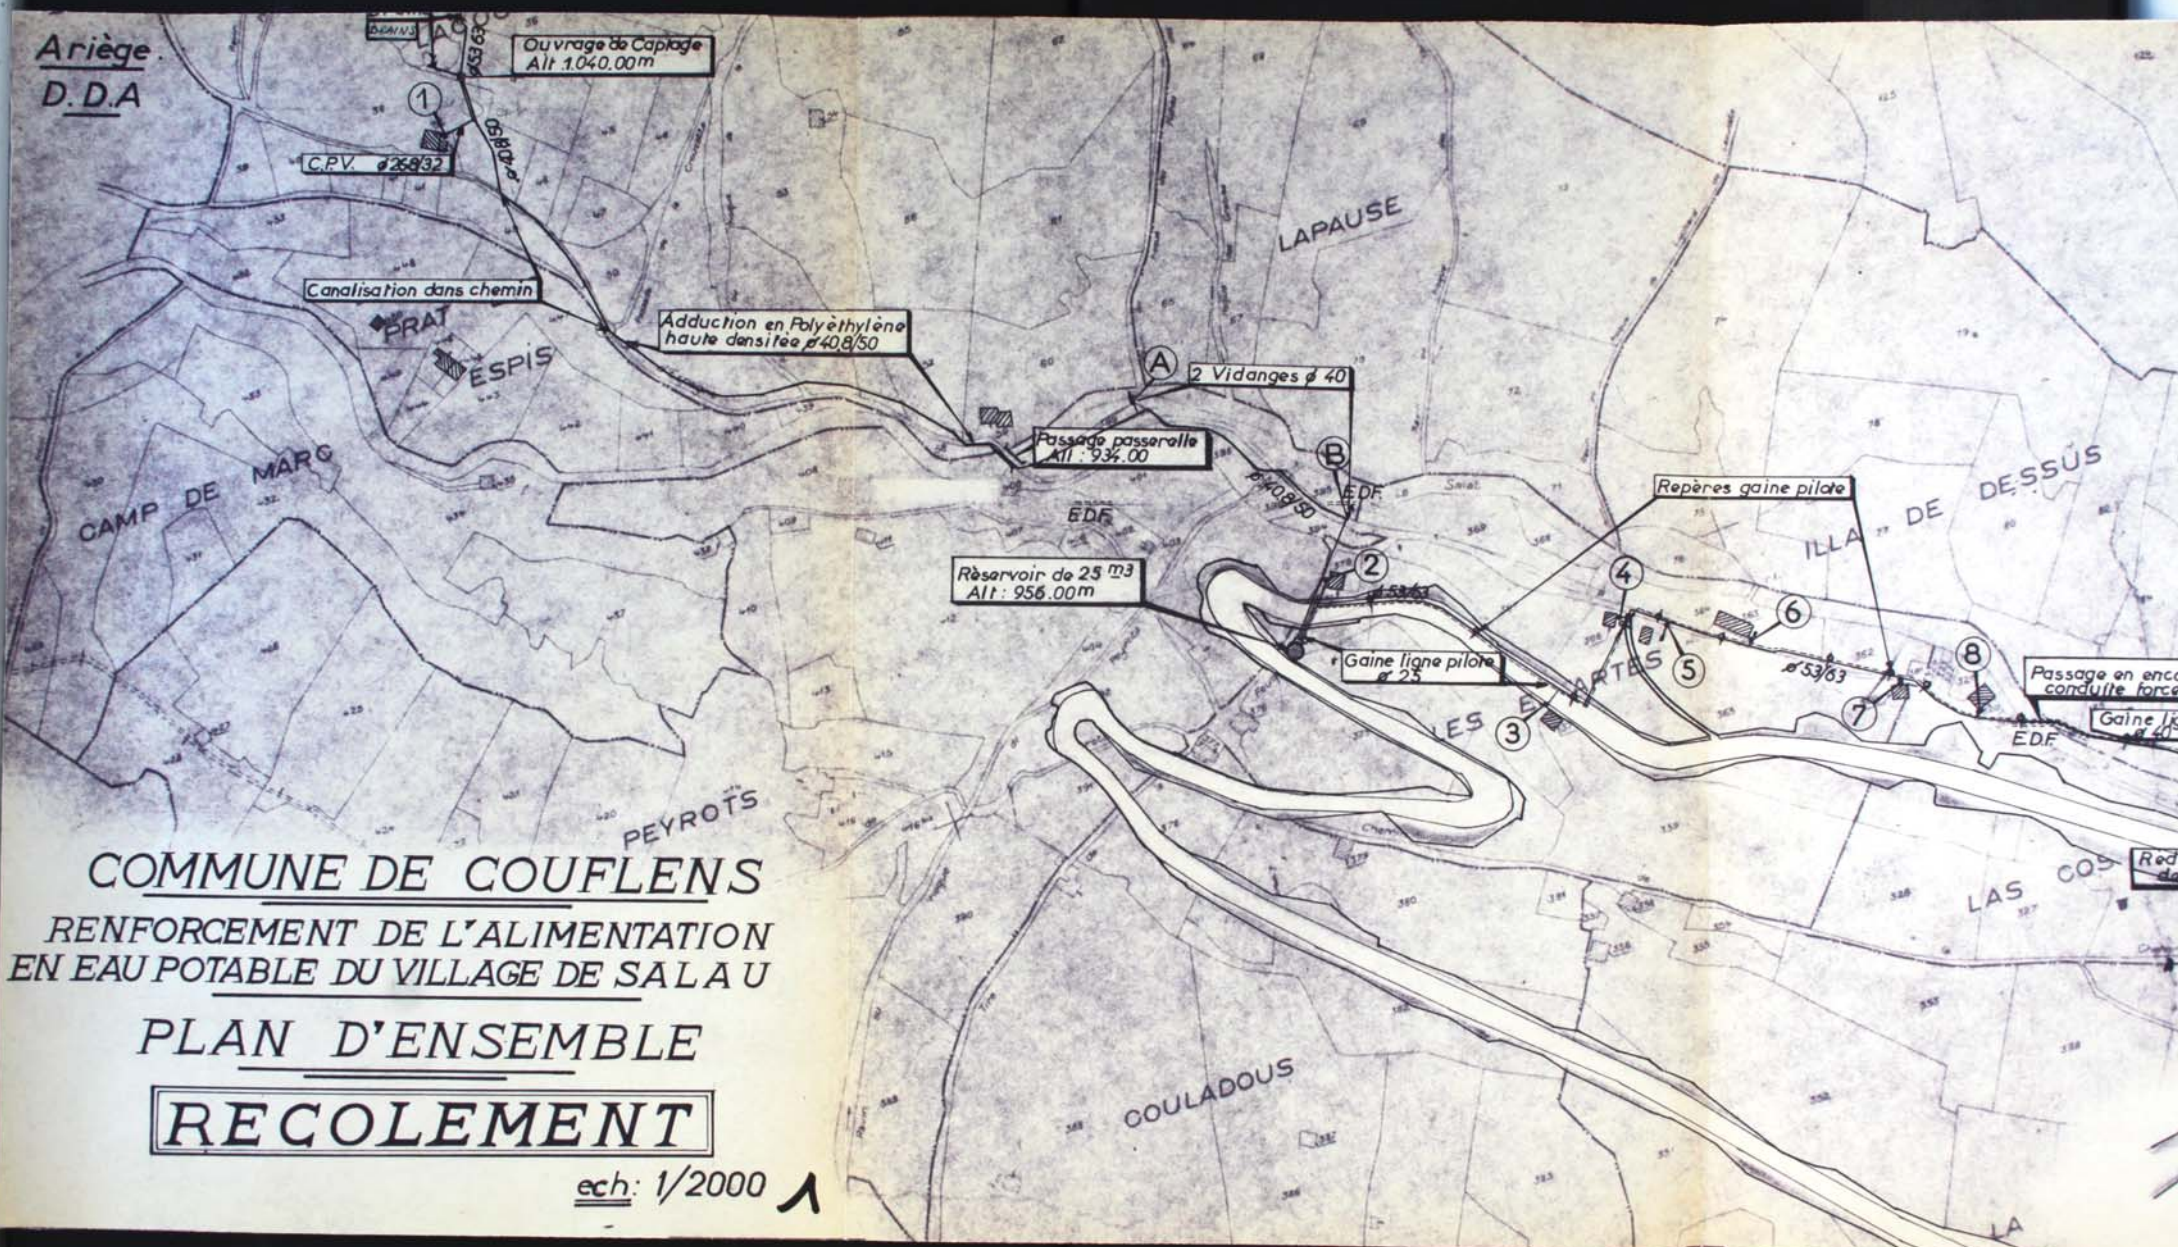

COMMUNE DE COUFLENS
RENFORCEMENT DE L'ALIMENTATION
EN EAU POTABLE DU VILLAGE DE SALAU
PLAN D'ENSEMBLE
RECOLEMENT

ech: 1/2000 ↗

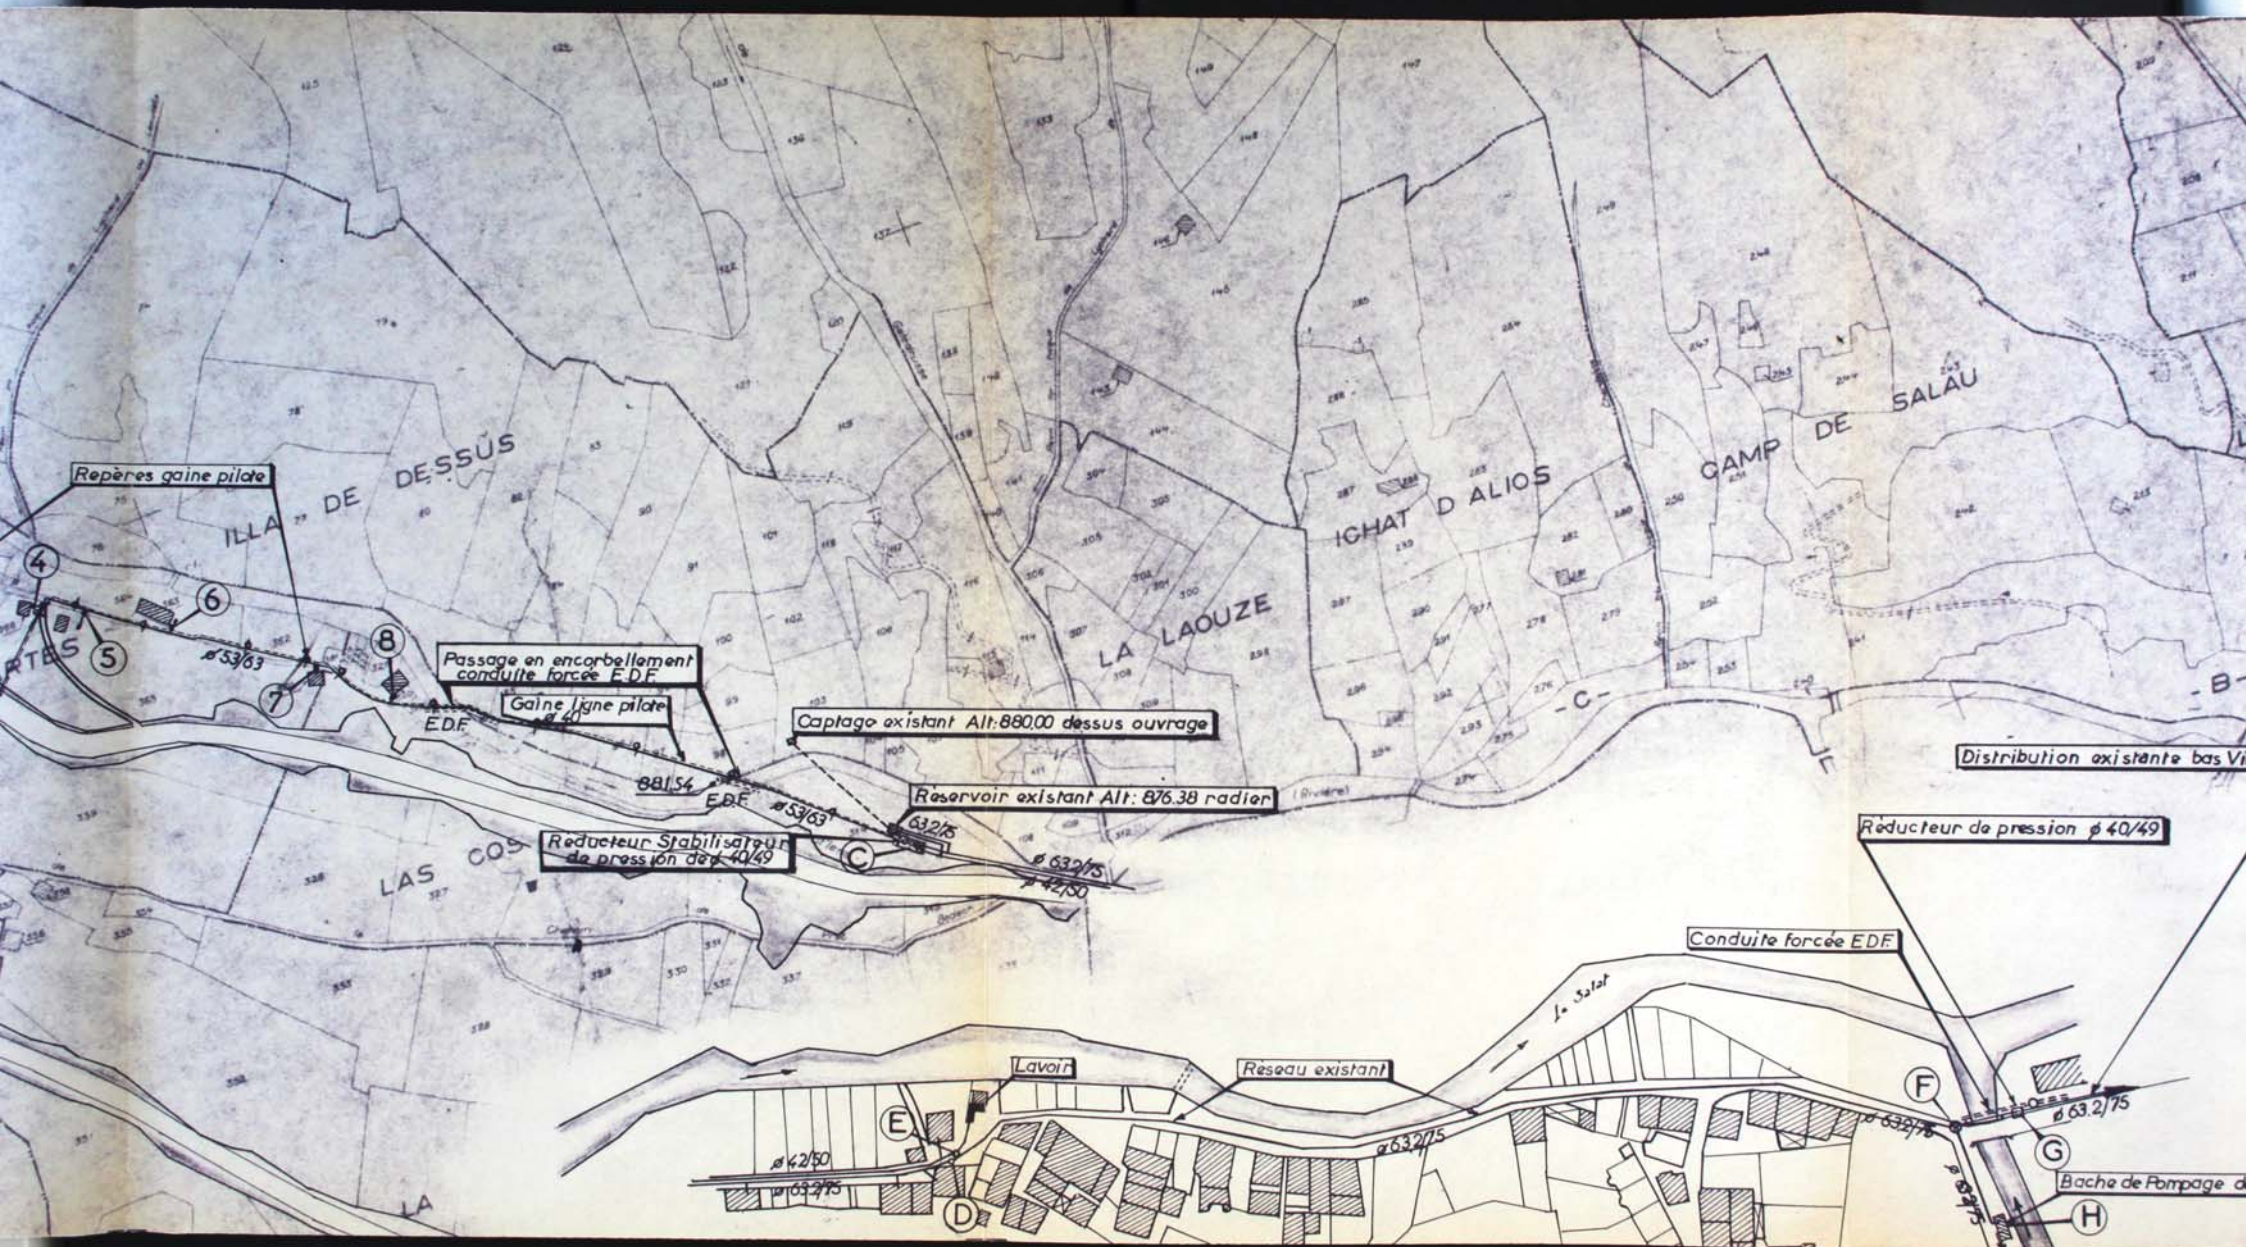



Passage en encorbellement
conduite forcée E.D.F.

Gaine ligne pilote

Captage existant Alt: 880.00 dessus ouvrage

Reservoir existant Alt: 876.38 radier

Réducteur Stabilisateur
de pression ϕ 40/49

Distribution existante bas Village

Réducteur de pression ϕ 40/49

Conduite forcée E.D.F.

Lavoir

Réseau existant

Bache de Pompage des H.L.M.